




COMUNE DI REGGIO EMILIA

COLLAUDO DI STRUTTURE ADIBITE A
TRIBUNE ESISTENTI PRESSO N° 6 (SEI)
IMPIANTI SPORTIVI COMUNALI

Comitente
Fondazione per lo sport
del Comune di Reggio Emilia
Progettista incaricato
Arch. Franco Quaranta


Elaborato: Campo di Calcio “Gino Cabassi”
Via L.V. Beethoven, 78/c – Loc. Massenzatico

Emesso il		NOVEMBRE 2020		Tav.N° 1	
Scala		1:50			
File: RE.dwg		Rilievo e intervento di adeguamento			
REDATTO	APPROVATO COMMITTENTE	CONCESSIONE	DESCRIZIONE	REV.	
EMESSO PER:		<input type="checkbox"/> COMMENTI	<input type="checkbox"/> APPROVAZIONE	<input type="checkbox"/> ESECUTIVO CANTIERE	<input type="checkbox"/> COME COSTRUITO
A norma di legge il presente elaborato non potrà essere riprodotto né consegnato a terzi né utilizzato per scopi diversi da quello di destinazione senza l'autorizzazione scritta di questo studio tecnico che ne detiene la proprietà'.					

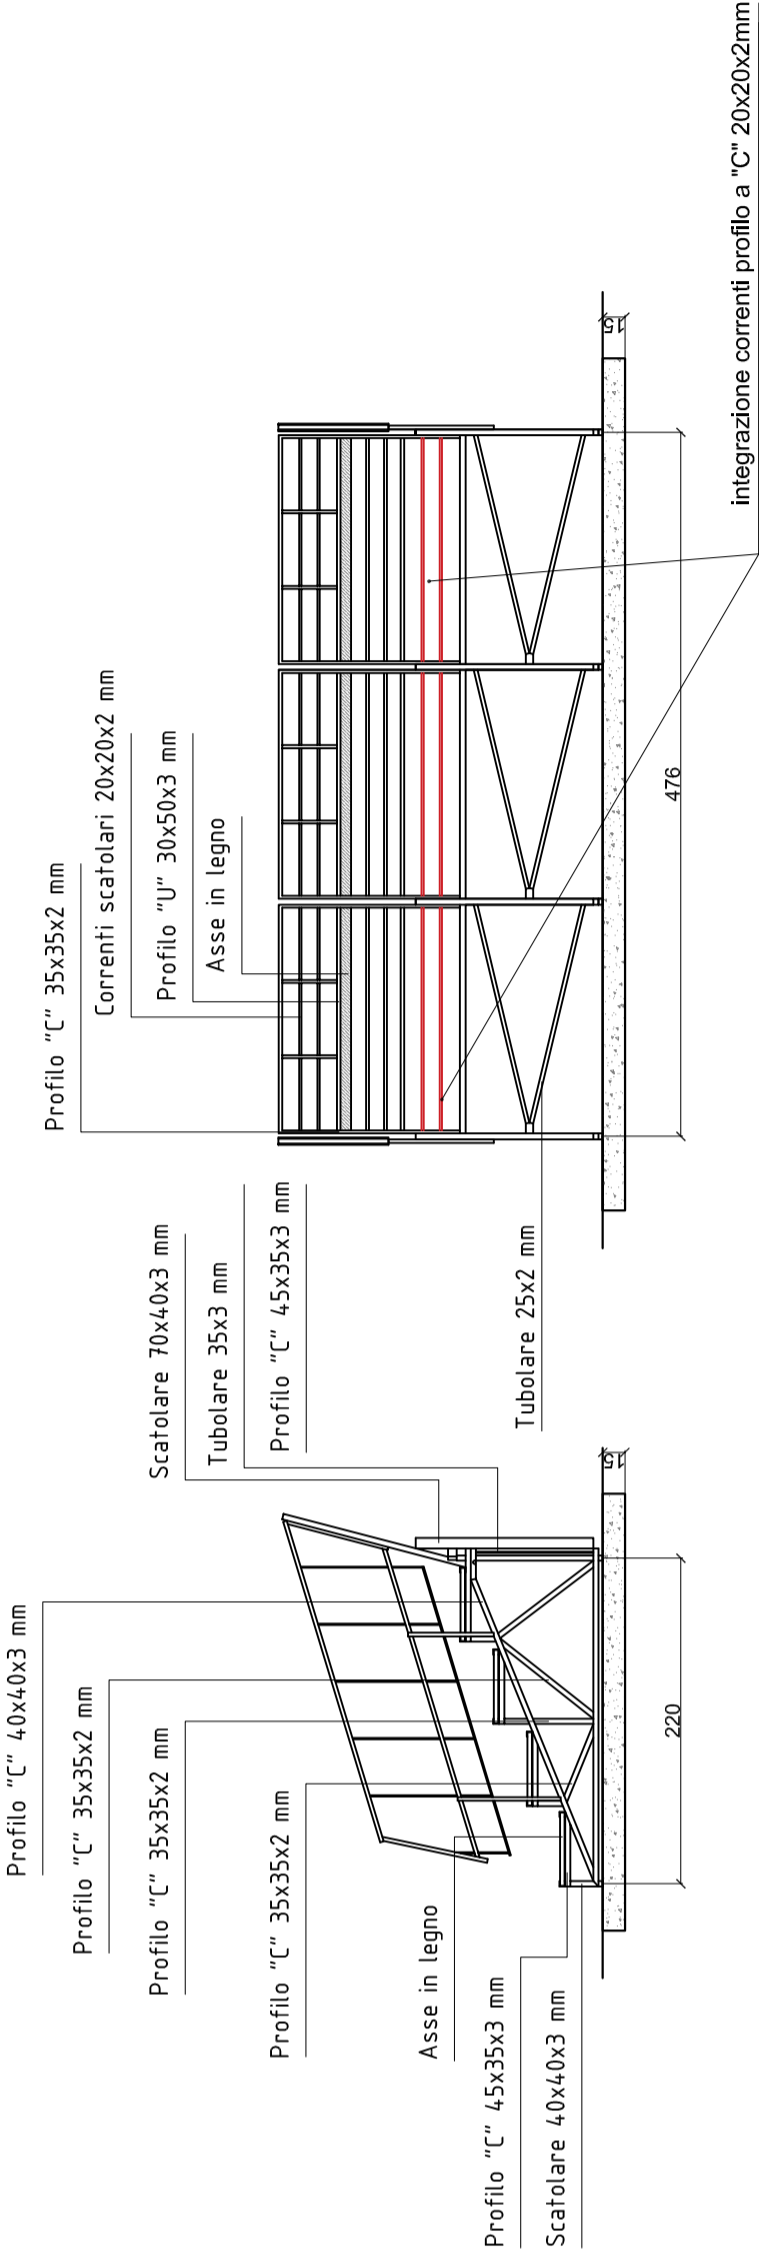


prosp. laterale

prospetto posteriore

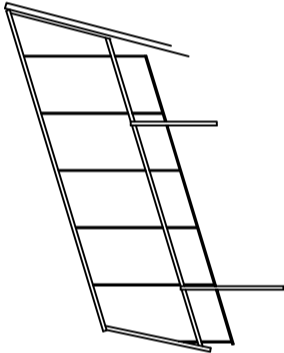

parapetto laterale

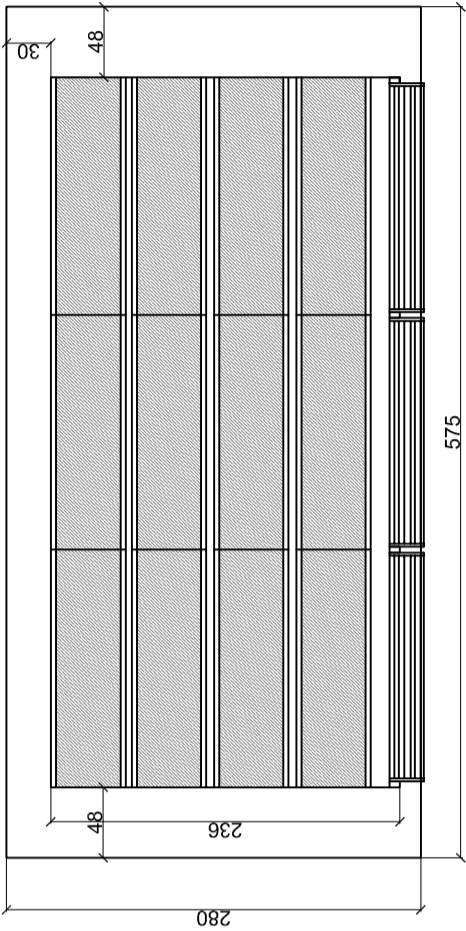

pianta