



Elaborato: Campo di Calcio "Lari"  
Via Fano, 27 – Reggio Emilia

Emesso ilNOVEMBRE 2020

Scala1:50

File: RE.dwg

Rilievo e intervento di adeguamento

REDAITTO	APPROVATO COMMITTENTE	CONCESSIONE	DESCRIZIONE	REV.
06/03/2021			indicazione dei materiali e dei procedimenti realizzativi	01

EMESSO PER:


☐ COMMENTI

☐ APPROVAZIONE

☐ ESECUTIVO CANTIERE


☐ COME COSTRUITO

A norma di legge il presente elaborato non potrà essere riprodotto né consegnato a terzi né utilizzato per scopi diversi da quello di destinazione senza l'autorizzazione scritta di questo studio tecnico che ne detiene la proprietà'.

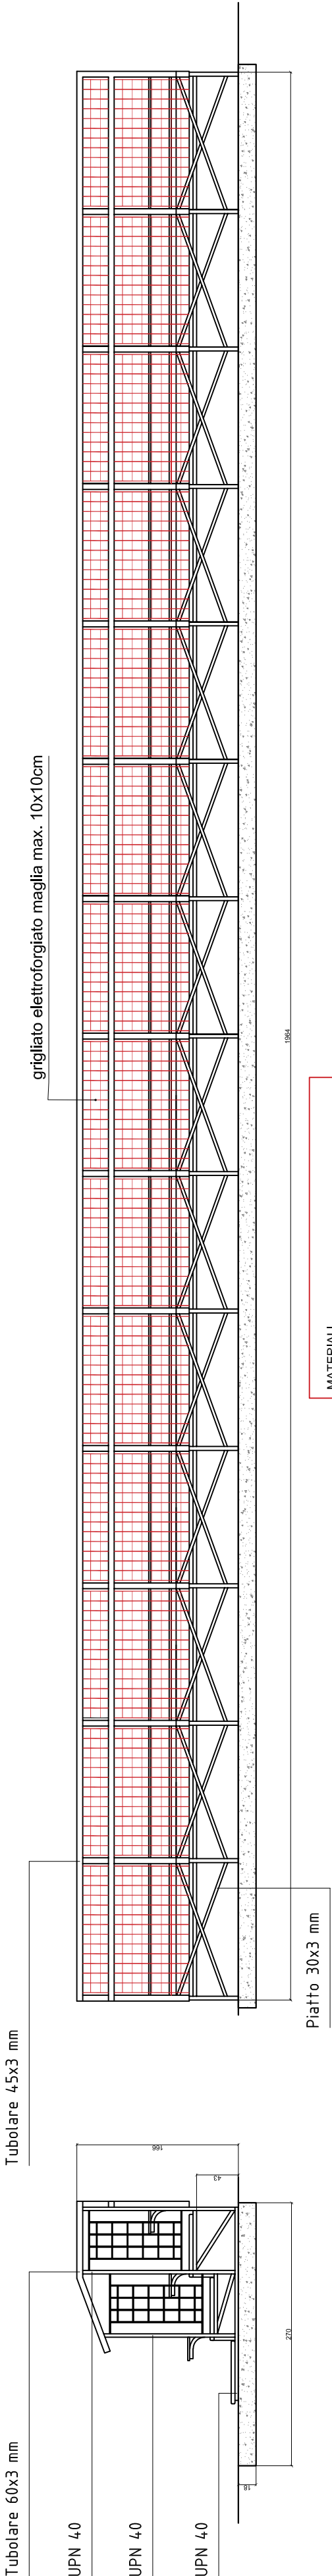

prospetto posteriore

prosp. laterale

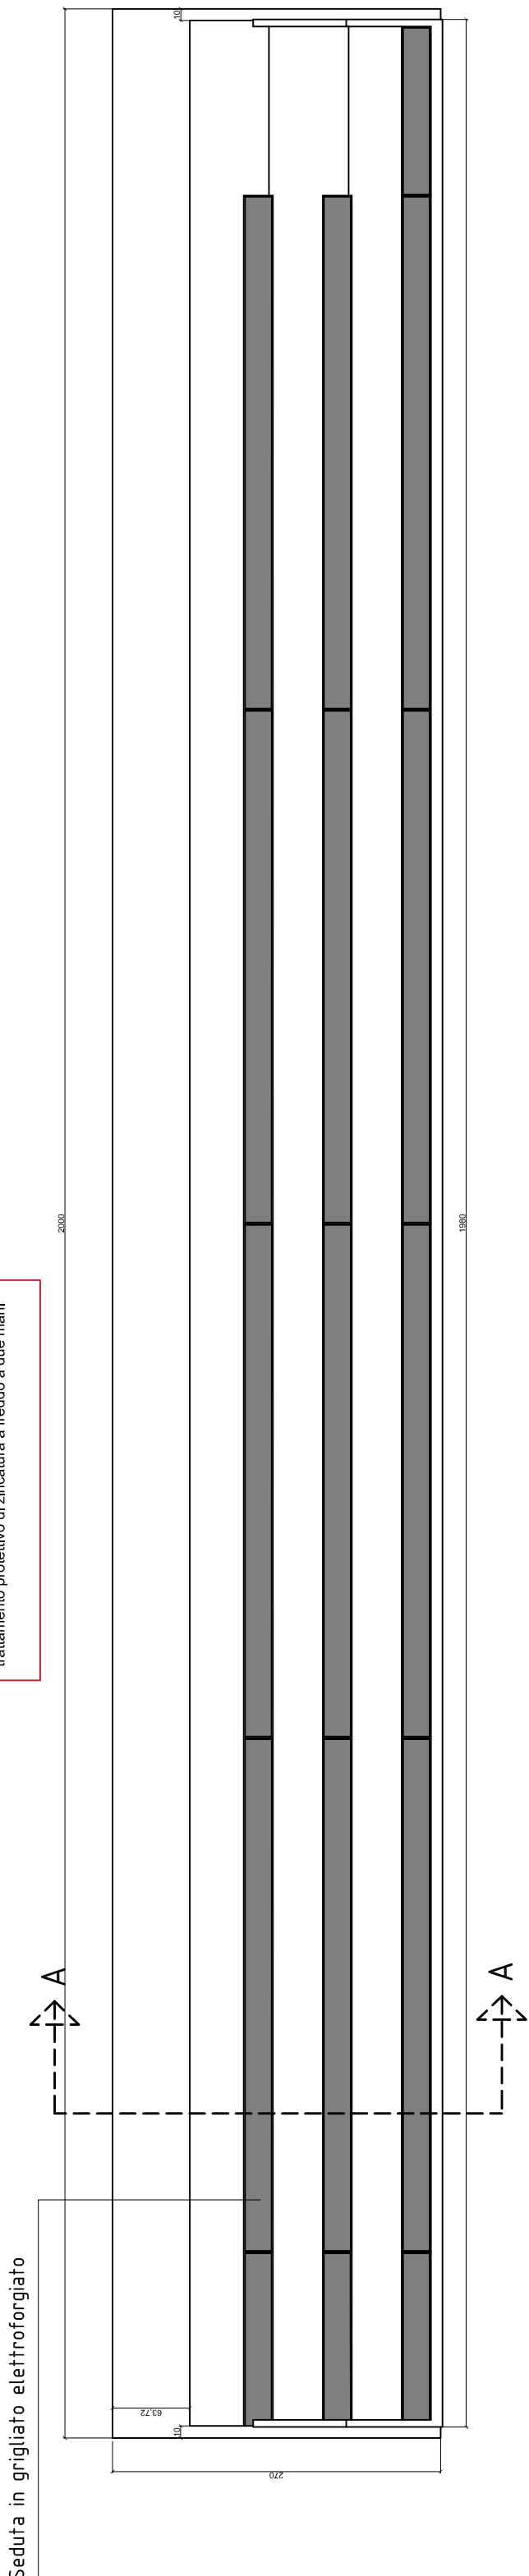

pianta

sezione A-A