



Elaborato: Campo di Calcio “Melato”
Via Olimpia, 25 – Reggio Emilia

Emesso ilNOVEMBRE 2020

Scala1:50

File: RE.dwg

Rilievo e intervento di adeguamento

REDAITTO	APPROVATO COMMITTENTE	CONCESSIONE	DESCRIZIONE	REV.

EMESSO PER:


☐ COMMENTI

☐ APPROVAZIONE


☐ ESECUTIVO CANTIERE

☐ COME COSTRUITO


A norma di legge il presente elaborato non potrà essere riprodotto ne consegnato a terzi ne utilizzato per scopi diversi da quello di destinazione senza l'autorizzazione scritta di questo studio tecnico che ne detiene la proprietà'.

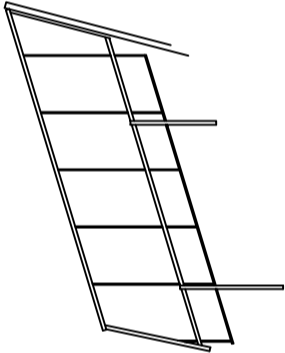

parapetto laterale

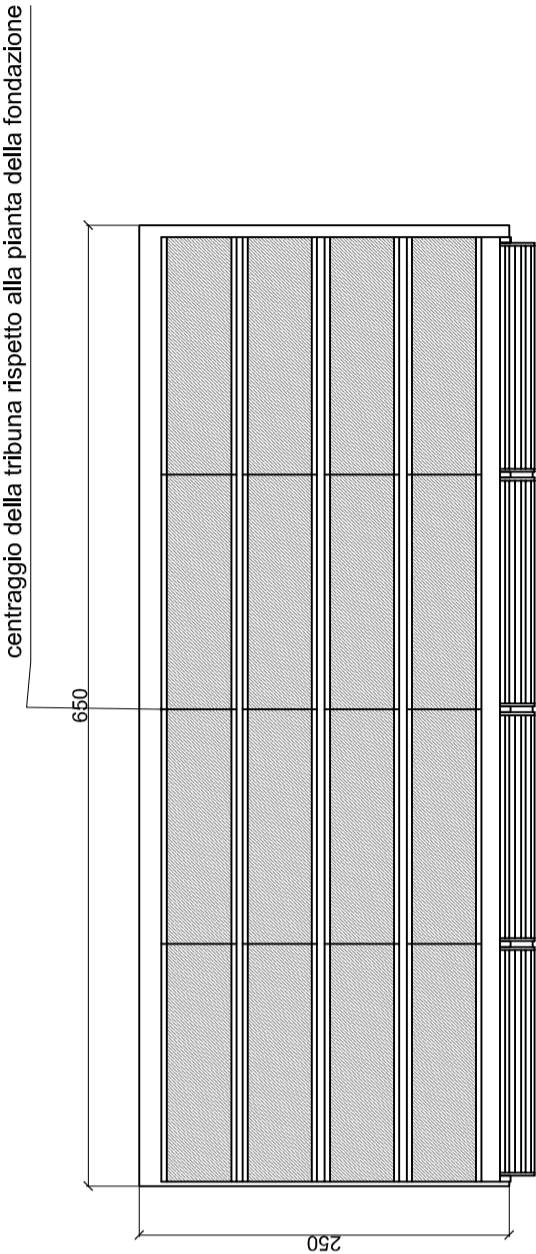

pianta

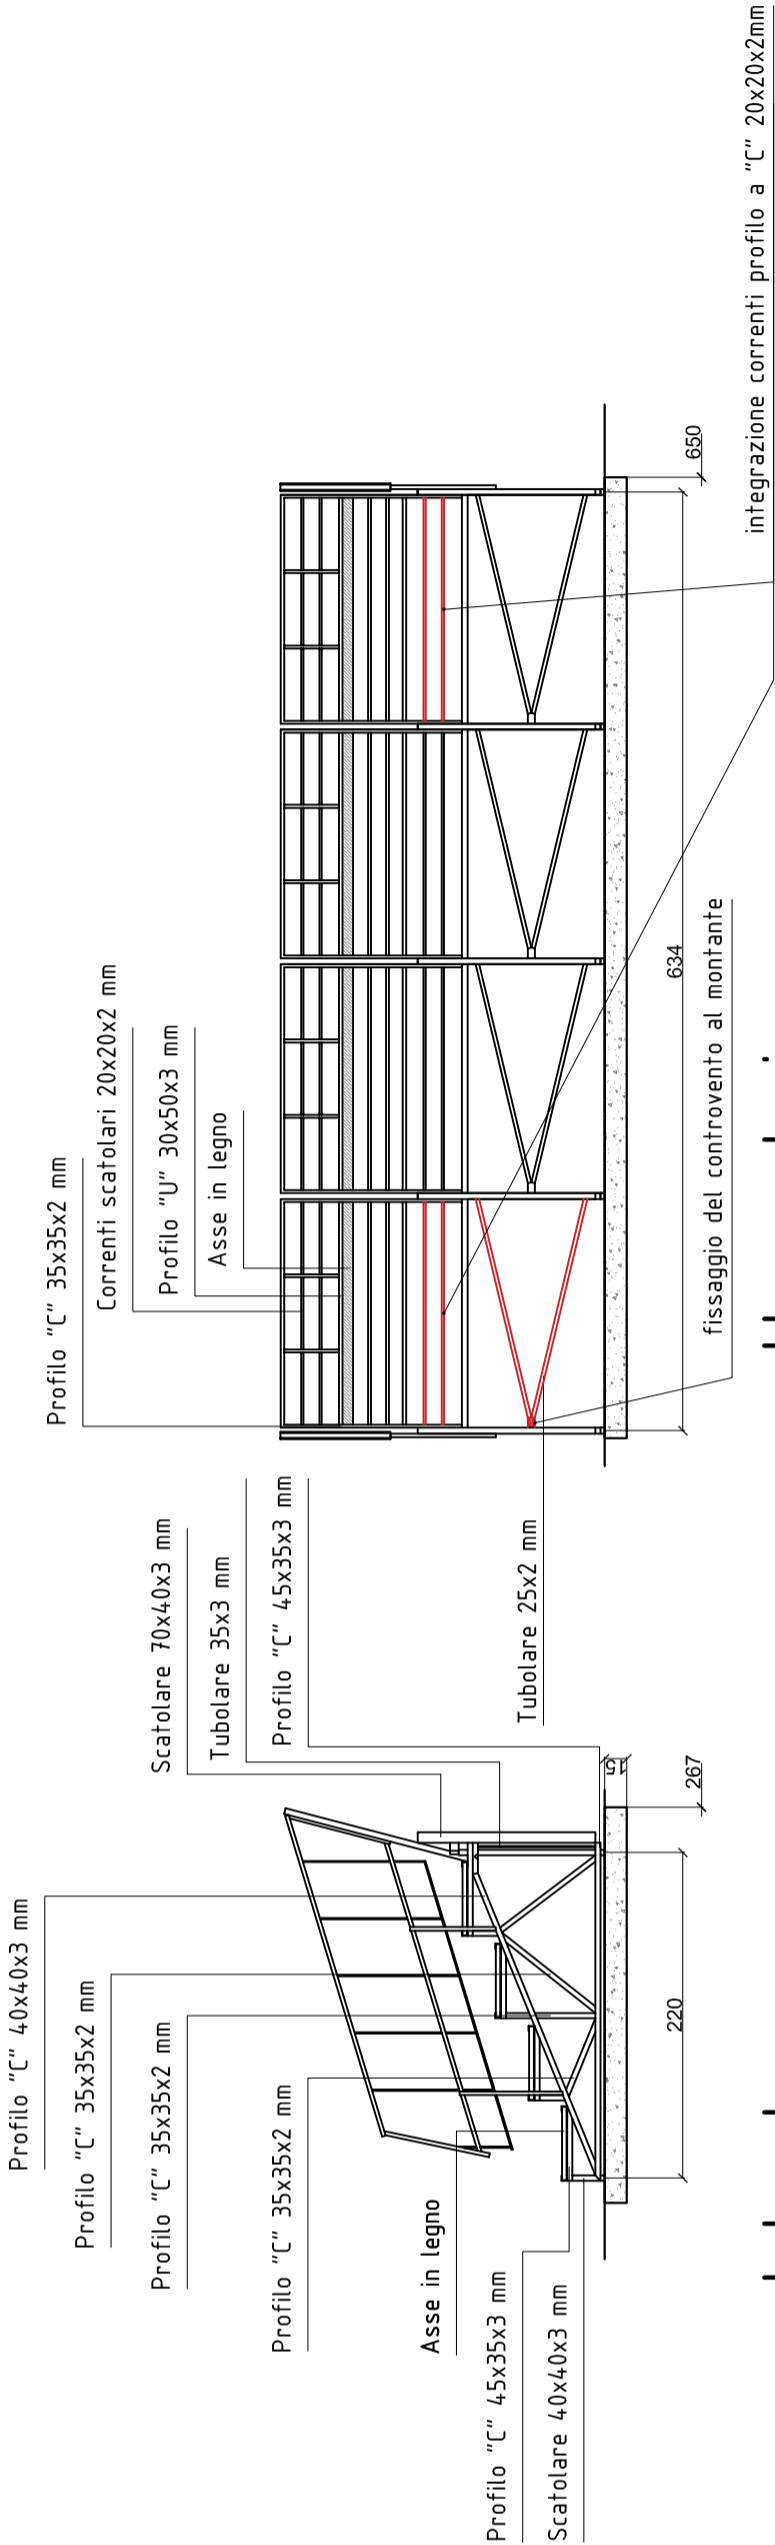

prospetto posteriore

prosp. laterale